


Universität Regensburg Übersichtsplan

Plangrundlagen: Digitale Daten vom
Staatlichen Bauamt Regensburg - Hochschulbau
Zeichnung: Bauabteilung
Stand: Juli 2023

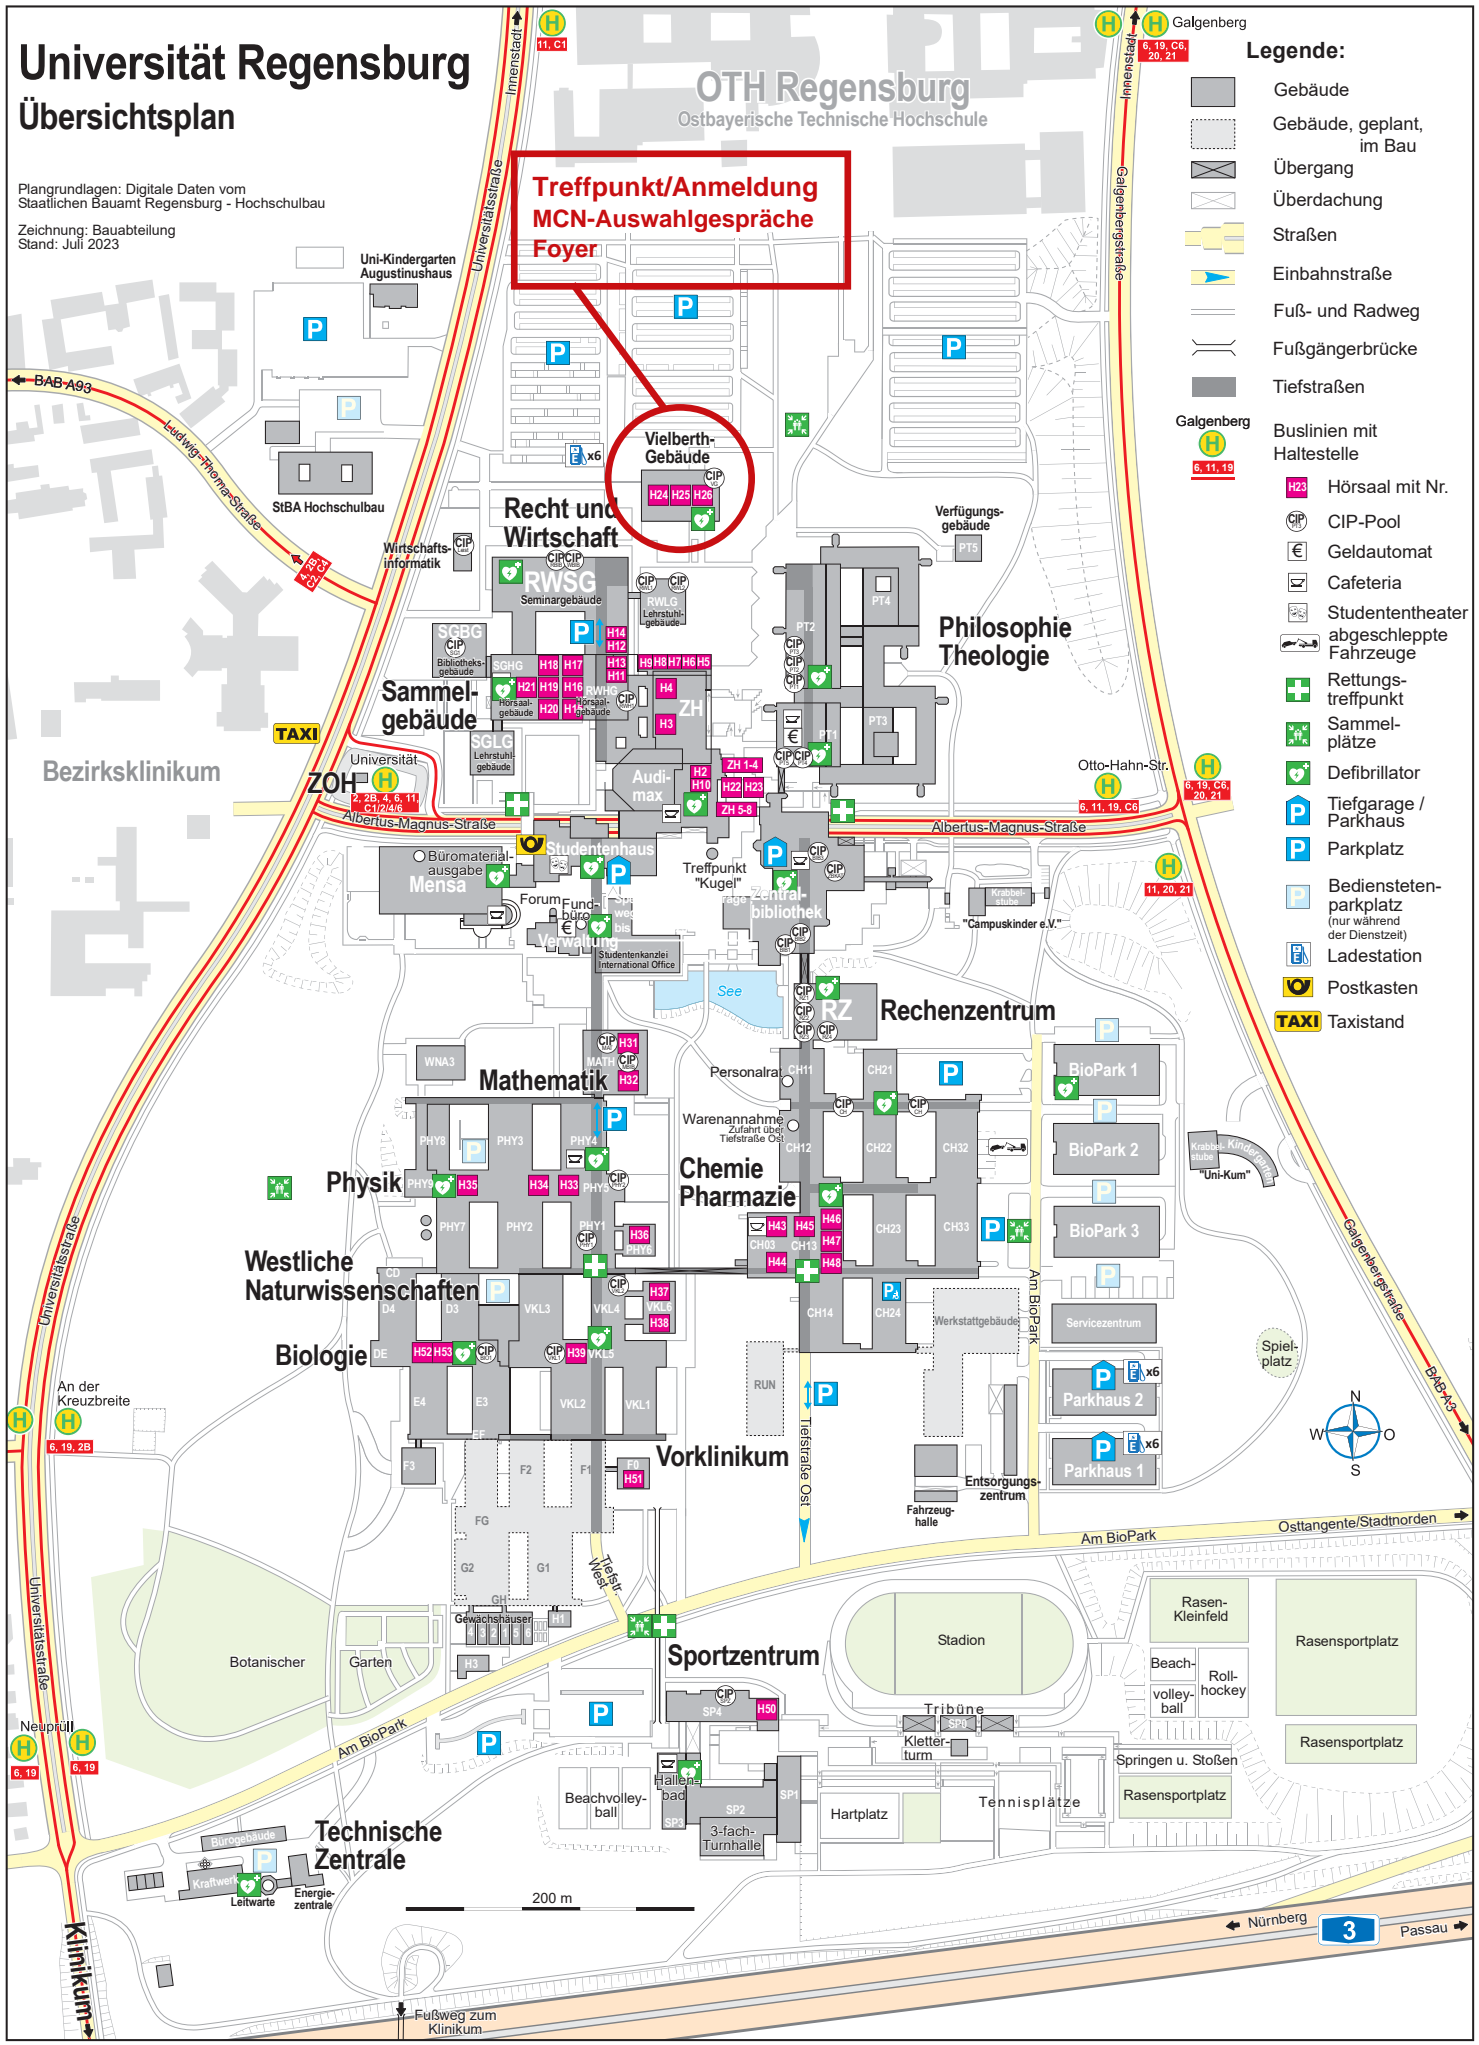

OTH Regensburg
Ostbayerische Technische Hochschule

**Treffpunkt/Anmeldung
MCN-Auswahlgespräche
Foyer**


**Vielberth-
Gebäude**

- Legende:**
- Gebäude
 - Gebäude, geplant, im Bau
 - Übergang
 - Überdachung
 - Straßen
 - Einbahnstraße
 - Fuß- und Radweg
 - Fußgängerbrücke
 - Tiefstraßen
 - Buslinien mit Haltestelle
 - Hörsaal mit Nr.
 - CIP-Pool
 - Geldautomat
 - Cafeteria
 - Studententheater abgeschleppte Fahrzeuge
 - Rettungstreffpunkt
 - Sammelplätze
 - Defibrillator
 - Tiefgarage / Parkhaus
 - Parkplatz
 - Bedienstetenparkplatz (nur während der Dienstzeit)
 - Ladestation
 - Postkasten
 - Taxistand



200 m

Nürnberg **3** Passau

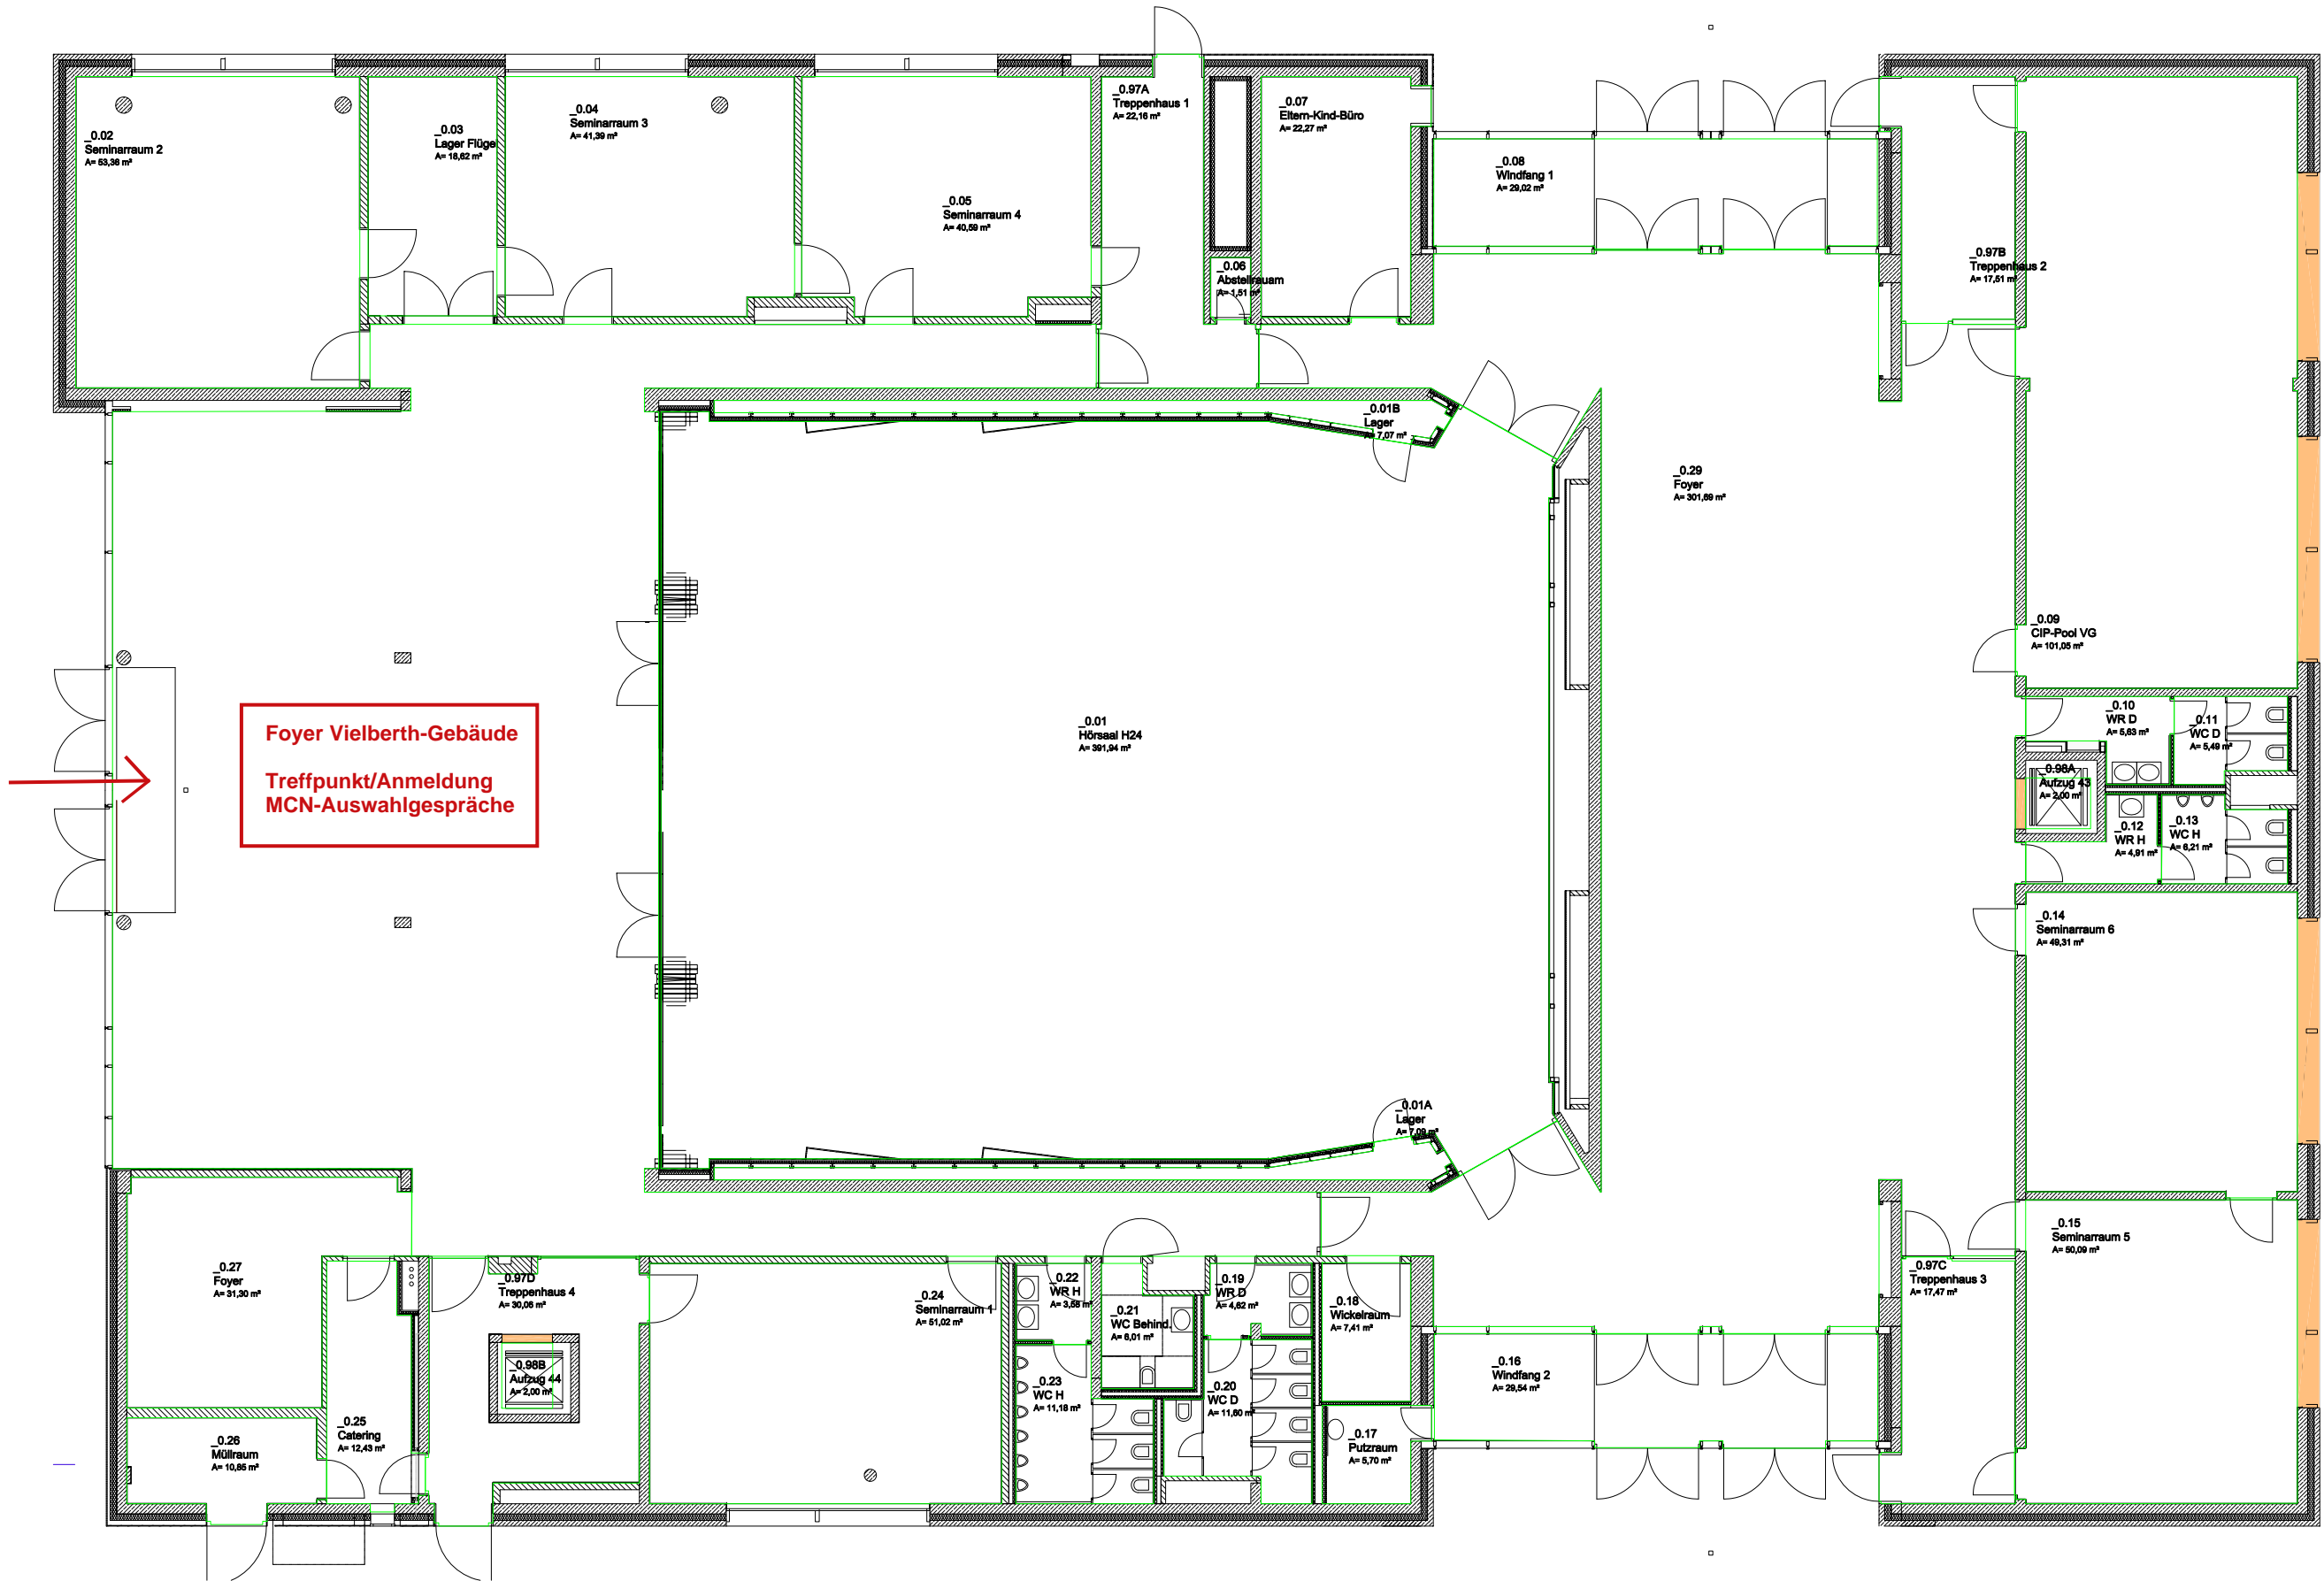

Ohne Maßstab
Bestandsplan
Stand: 17.12.12

Universität Regensburg
Vielberth-Gebäude
Erdgeschoss

Technische Zentrale Referat V/4
Universitätsstraße 31, 93053 Regensburg
Tel. 0941/943 - 2501 Fax. 0941/943 - 2178
E-Mail: constantin.heim@ur.de

